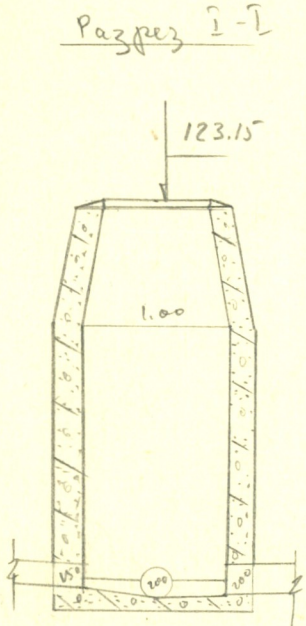
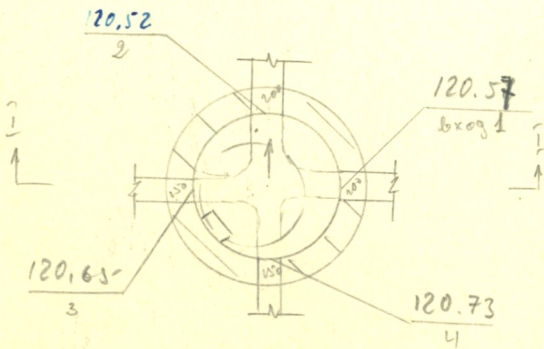


4769

150-A-12

Форма № 4

№№ код. <i>137</i> <i>(176)</i>	Сеть: Канализации	Улица <i>пр. Красноб. Армии</i>	№№ заказа	Год 19 <i>62</i>	г. Вильнюс				
<i>207</i> Чертеж колодца М 1:25; 1:50		Отметки		ПРИВЯЗКА					
		Крышки	Лотка	Труб					
			у входа	у выхода	подкл. № 3	подкл. № 4			
		123.15	120.58	120.52	120.65	120.73			
		О П И С А Н И Е							
		Состояние колодца и матер.		Т Р У Б					
Крышка чугунная		Вход 1		Выход 2		Подкл. № 3		Подкл. № 4	
Стены кирп. бет.		диам.	матер.	диам.	матер.	диам.	матер.	диам.	матер.
Дно кирп. бет.		200	асбест	200	кер	150	кер	150	кер
Скобы <i>4 шт</i>		ОТДЕЛ ПО ДЕЛАМ СТРОИТЕЛЬСТВА И АРХИТЕКТУРЫ							
Наличие воды		Объект <i>Исполнительная съемка погз-х-вн по 10 кварталу</i>							
Наличие газа		Инв. №	Нач. произв. груп.						
Год строительства 19 <i>62</i>		Дата	Рук спец. бригады						
			Исполнитель						
			Чертил						
			Проверил						