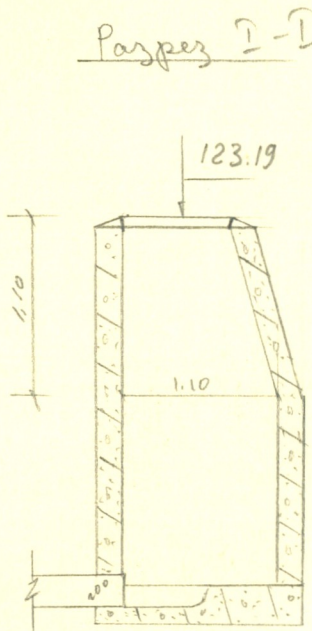
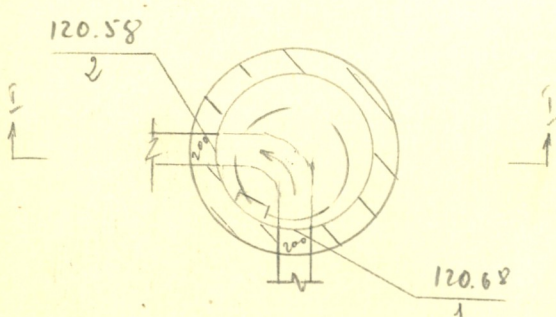
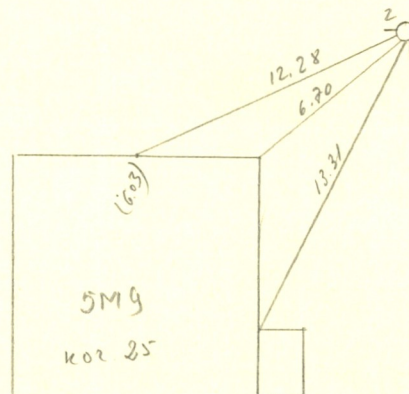


№№ кол. 140 (180) 210	Сеть: Канализации	Улица <i>пр. Красной Армии</i>	№№ дела	Год 1952	г. Вильнюс				
Чертеж колодца М 1:50		О т м е т к и		П Р И В Я З К А					
Разрез I-I   План		Крышка	Лотка		Труб				
			у входа	у выхода	подкл. №	подкл. №			
		123.19	120.68	120.58					
		О П И С А Н И Е							
		Состояние колодца и матер.		Т Р У Б					
Крышка чугунная		Вход		Выход		Подкл. №		Подкл. №	
Стены кирп. бет.		диам.	матер.	диам.	матер.	диам.	матер.	диам.	матер.
Дно кирп. бет.		200	асбест	200	асбест	—	—	—	—
Скобы <i>4 шт</i>		ОТДЕЛ ПО ДЕЛАМ СТРОИТЕЛЬСТВА И АРХИТЕКТУРЫ							
Наличие воды —		Объект <i>Исполнительная съемка подз. х-ва по 10 кварталу</i>							
Наличие газа —		Инв. №	Нач. произв. груп.		Рук. спец. бригады		Дата		
Год строительства 1962		Дата	Исполнитель		Чертил		Проверил		