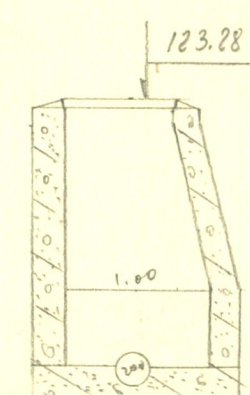
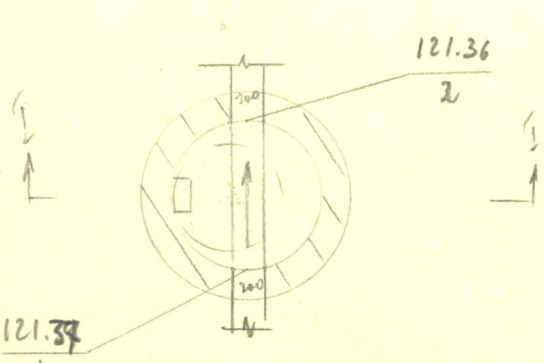
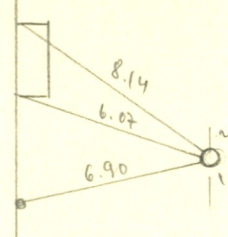


№№ кол. 142 (183)	Сеть: Канализации	Улица <i>пр. Красная Армия</i>	№№ дела	Год 1962	г. Вильнюс				
Чертеж колодца М 1:50		О т м е т к и		П Р И В Я З К А					
Разрез I-I  121.36  121.34 Технически 83.12.12 КЕ.		Крышка	Лотка	Труба					
		у входа 1	у выхода 2	подкл. №	подкл. №				
		123.28	121.37	121.36					
 SM9 200.25		О П И С А Н И Е							
		Состояние колодца и матер.		Т Р У Б					
		Крышка чугунная		Вход 1		Выход 2		Подкл. №	
Стены кирп. бет.		диам.	матер.	диам.	матер.	диам.	матер.	диам.	матер.
Дно кирп. бет.		200	асбест	200	асбест	—	—	—	—
Скобы 3 шт		ОТДЕЛ ПО ДЕЛАМ СТРОИТЕЛЬСТВА И АРХИТЕКТУРЫ							
Наличие воды		Объект <i>Исполнительная схема погз х-ва по 10 кварталу</i>							
Наличие газа		Инв. №	Нач. произв. групп.		Рук. спец. бригады		Исполнитель		
Год строительства 19		Дата	Чертил		Проверил		[Signature]		