

150-С-3-215

Форма 54 гс

КАНАЛИЗАЦИЯ

Колодец № 71 (3)

Город Вильнюс



Номенклатура
планшета 4795

Дело №

19 61 г.

Чертеж колодца
М 1:


Разрез А-А

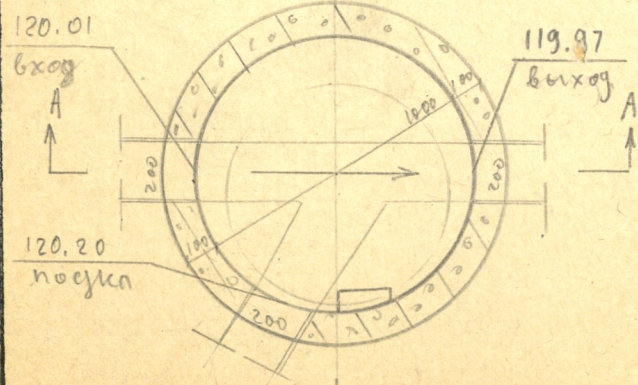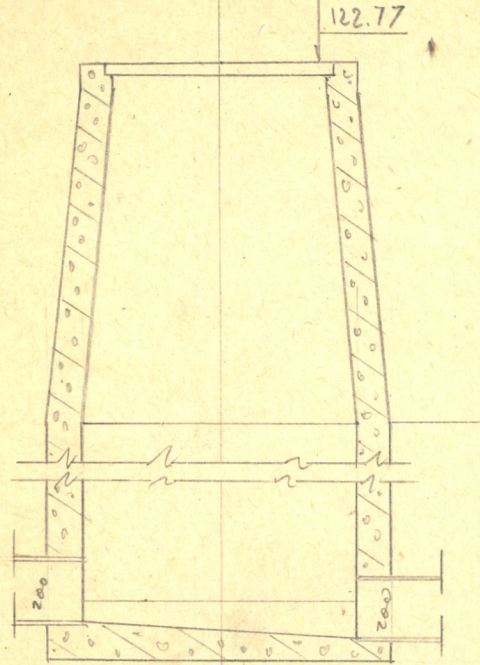

О т м е т к и

Крышка	Лотка		Труба	
	у входа	у выхода	подкл. №	подкл. №
122.77	120.01	119.97	120.20	—

П Р И В Я З К А

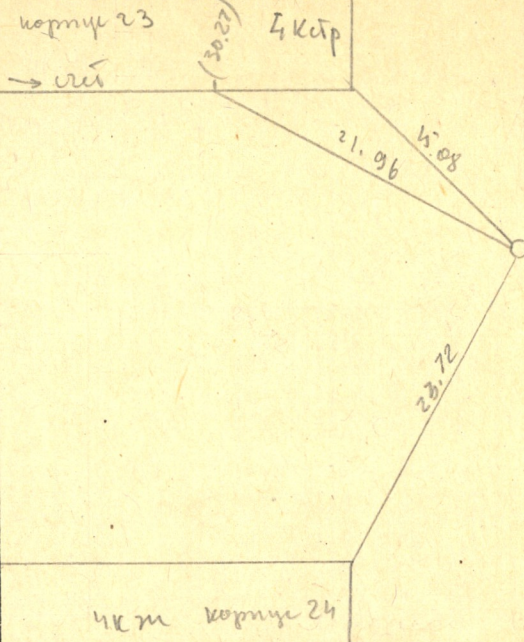

О П И С А Н И Е

Состояние колодца и матер.		Т Р У Б							
		Вход		Выход		Подкл. №		Подкл. №	
Крышка чугунная		диам.	матер.	диам.	матер.	диам.	матер.	диам.	матер.
Стены кирп. бет.		200	БЛТ	200	БЛТ	200	БЛТ	—	—
Дно кирп. бет.									
Скобы	5 шт								
Наличие воды	—								
Наличие газа	—								
Год строительства	19 60								

Институт проектирования промышленного
строительства

Отдел изысканий

Объект Исполнительная съемка Уиваргала 24 корпуса

Инв. №	Гл. геодезист		
	Рук. группы		
	Исполнитель		
	Чертил		
Дата	Проверил		