

КАНАЛИЗАЦИЯ

Колодец №

102(5)

Город

Вильнюс

Номенклатура
планшета

4978



Дело №

19 61 г.

Форма 54 гс

Чертеж колодца
М 1:25

Разрез А-А

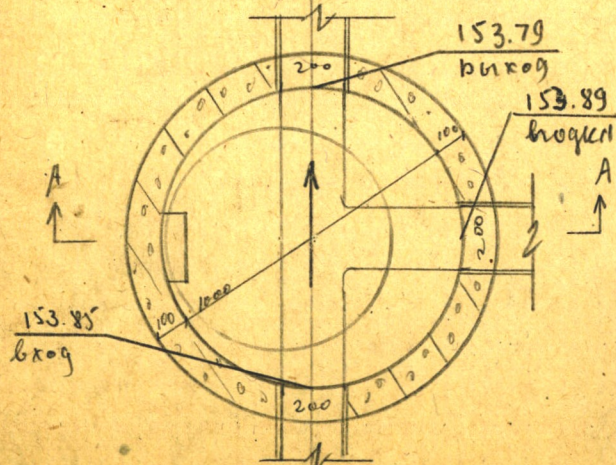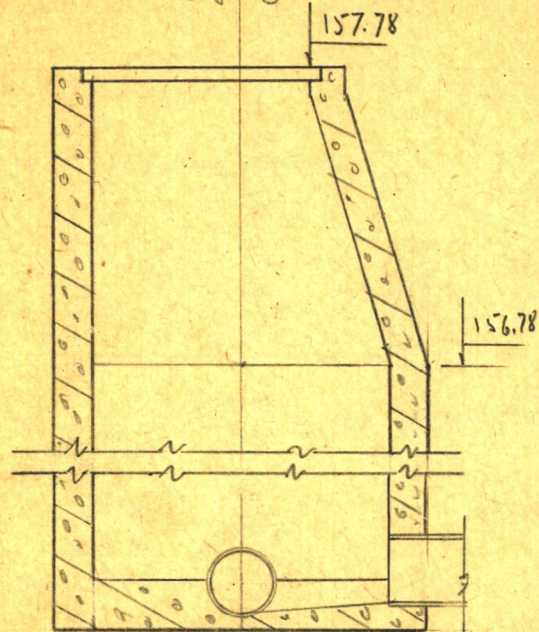

О т м е т к и

Крышка	Лотка		Труба	
	у входа	у выхода	подкл. №	подкл. №
157.78	153.85	153.79	153.89	—

П Р И В Я З К А



О П И С А Н И Е

Состояние колодца и матер.

Крышка чугунная

Стены кирпич. бет.

Дно кирпич. бет.

Скобы

9 шт

Наличие воды

Наличие газа

Год строительства 19 60

Т Р У Б

Вход		Выход		Подкл. №		Подкл. №	
диам.	матер.	диам.	матер.	диам.	матер.	диам.	матер.
200	кер	200	кер	200	кер	—	—

Институт проектирования промышленного
строительства

Отдел изысканий

Объект Исполнительная съемка труб долов по ул. Брошвицкая

Инв. №

Гл. геодезист

Рук. группы

Исполнитель

Чертил

Проверил

Дата