

ВОДОПРОВОД

Колодец № 704(4)

Город Вильнюс

Номенклатура
планшета 4978



Дело №

Форма 55 гс

1960 г.

Чертеж колодца
М 1:25


Разрез А-А

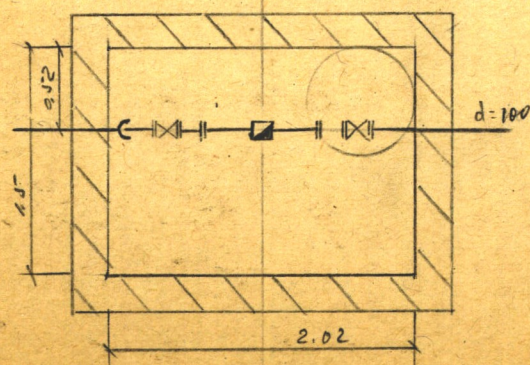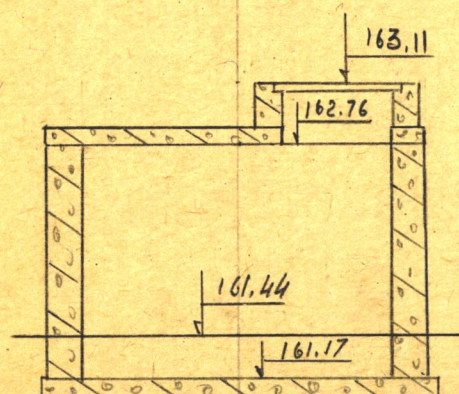

Отметки

Крыши	Дно	Трубы
163.11	161.17	161.44

П Р И В Я З К А

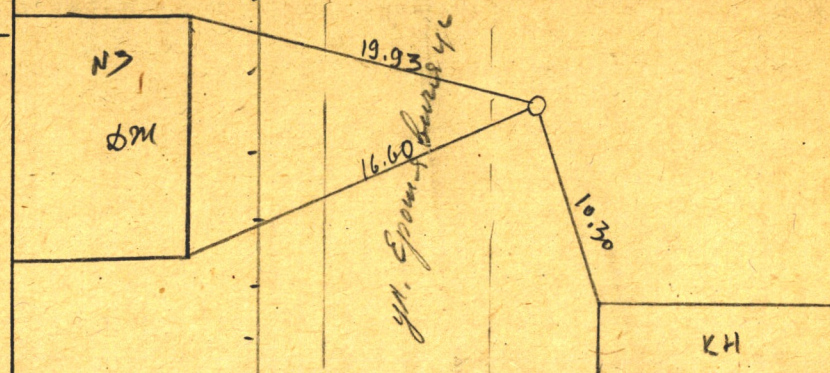

О П И С А Н И Е

Состояние колодца и материал	Сеть	Трубы д. матер	Фасон части	Задвиж. шт.	Гидр. тип.
Крышки	Чугун	Магистр.	d=	d=	Новый
Стены	Кирпич. бетон		чуг. жел.	Р. Ф.	H=
Дно	Бетон.	Подкл.	d=	d=	Старый
Скобы	Чугун <u>Зинс</u>		чуг. жел.	Р. Ф.	H=
Год строят.	19 <u>60</u>	Разводящая	d=	d=	Московский
Налич. воды			чуг. жел.	Р. Ф.	H=
Налич. газа		Подключ.	d=	d=	Колонка
			чуг. жел.	Р. Ф'	водоразб.

Институт проектирования промышленного
строительства

Отдел
изысканий

Объект Исполнительная съемка улиц домов по ул. Журавля

Нив. №

Гл. геодезист

Рук. группы

Исполнитель

Дата

Чертил

Проверил