

ВОДОПРОВОД

Колодец № 113/7

Город Вильнюс

Номенклатура
планшета 4978


Дело №

Форма 55 гс

19 60 г.

Чертеж колодца
М 1:50

Разрез А-А

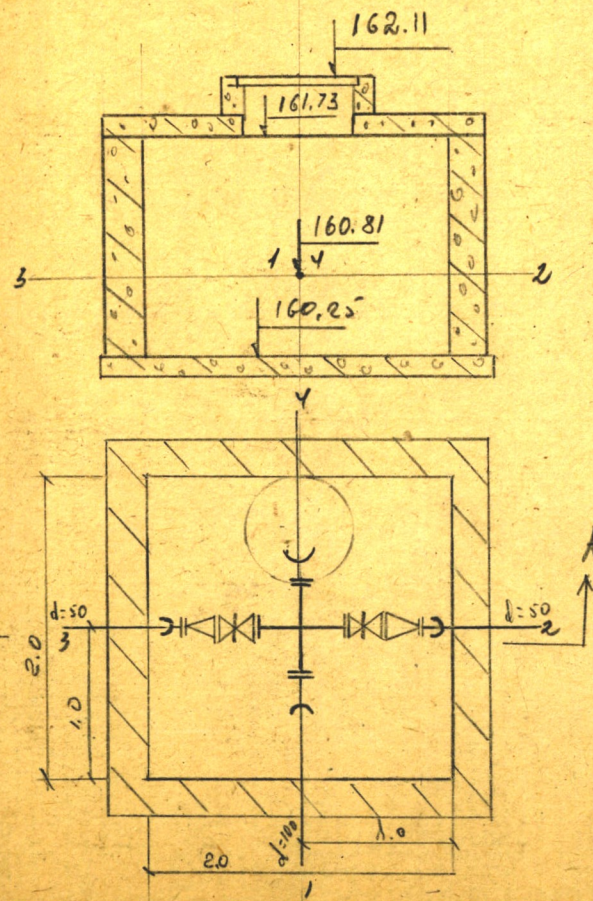


Отметки

Крыши	Дно	Трубы
162.11	160.25	160.81

П Р И В Я З К А

4кж

4кж

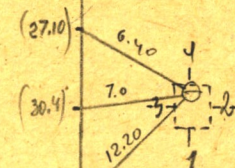

О П И С А Н И Е

Состояние колодца и материал		Сеть	Трубы д. матер	Фасон части	Задвиж. шт.	Гидр. тип.
Крышки	Чугун	Магистр.	d=100 чуг. жел.	крестовина на фланцах расбрыз	d=100 Р. Ф.	Новый H=
Стены	Кирпич. бетон	Подкл.	d=50 чуг. жел.	переход на фланцах расбрыз	d= Р. Ф.	Старый H=
Дно	Бетон.	Разводящая	d= чуг. жел.		d= Р. Ф.	Московский H=
Скобы	Исход. шт.	Подключ.	d= чуг. жел.		d= Р. Ф.	Колонка водоразб.
Год строят.	1960					
Налич. воды	—					
Налич. газа	—					

Институт проектирования промышленного
строительства

Отдел
изысканий

Объект Исполнительная схема для работ по упр. бурению

Нив. №	Гл. геодезист		
	Рук. группы		
Дата	Исполнитель	<u>Виз.</u>	<u>Визович</u>
	Чертил		
	Проверил		