

КАНАЛИЗАЦИЯ



Колодец № 114 (12)Город ВильнюсНоменклатура
планшета4978

Дело №

Форма 54 гс

19 61 г.Чертеж колодца
М 1:25


Разрез А-А

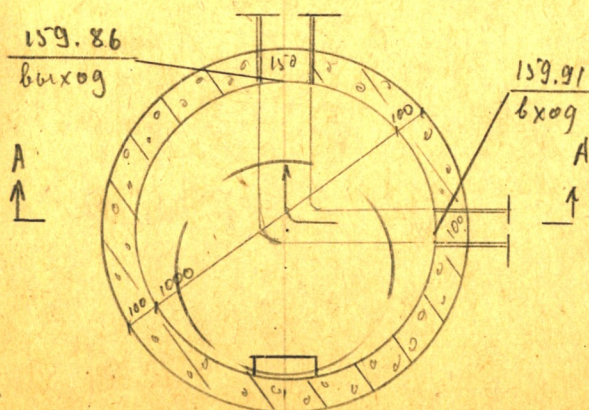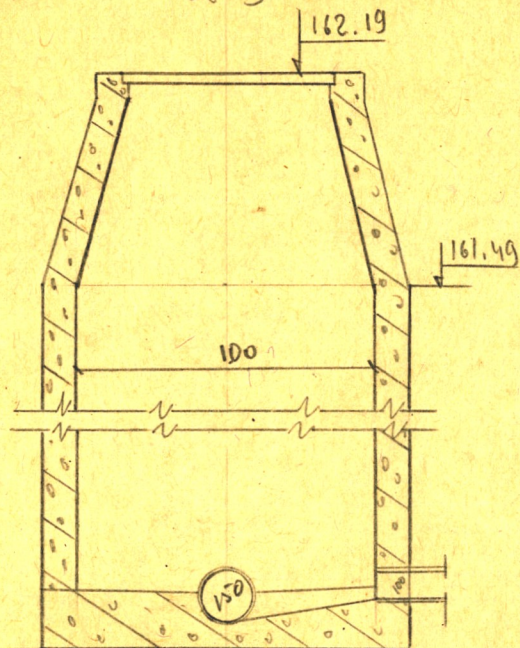

О т м е т к и

Крышка	Лотка		Т р у б	
	у входа	у выхода	подкл. №	подкл. №
162.19	159.91	159.86	—	—

П Р И В Я З К А

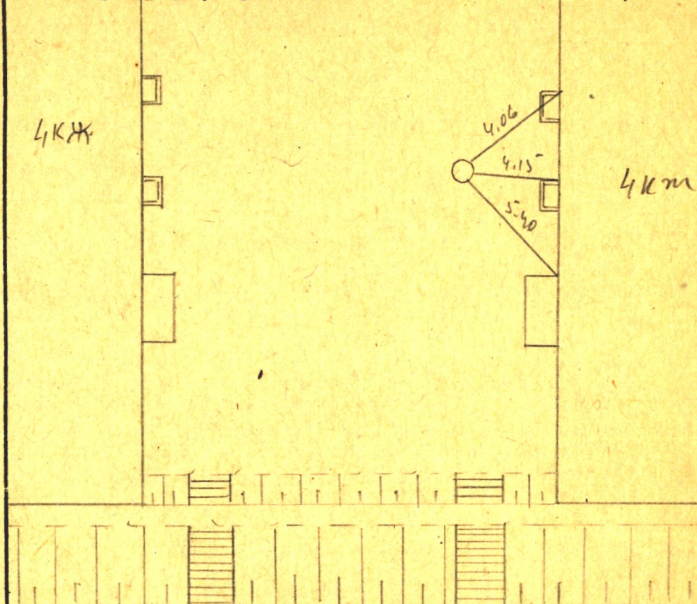

О П И С А Н И Е

Состояние колодца и матер.	Т р у б							
Крышка чугунная	В х о д		В ы х о д		Подкл. №		Подкл. №	
	диам.	матер.	диам.	матер.	диам.	матер.	диам.	матер.
Стены кирп. бет.	100	гипс	150	кер.	-	-	-	-
Дно кирп. бет.	Институт проектирования промышленного строительства						Отдел изысканий	
Скобы 5 шт.	Объект Исполнительная съемка или домов по ул. Баурагау							
Наличие воды -	Инв. №	Гл. геодезист						
		Рук. группы						
Наличие газа -	Дата	Исполнитель ?		Л. В. В.				
		Чертил						
Проверил								
Год строительства 1960								