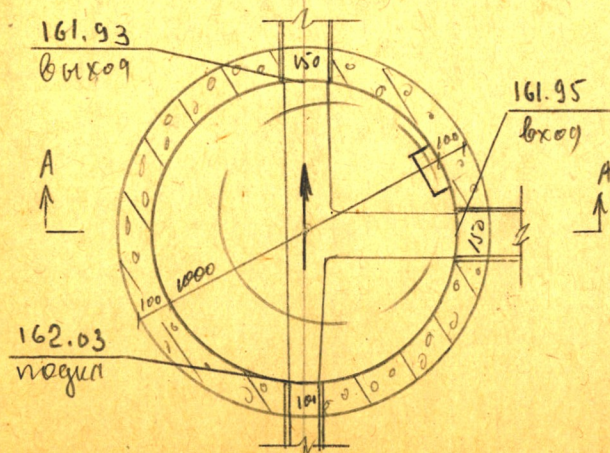
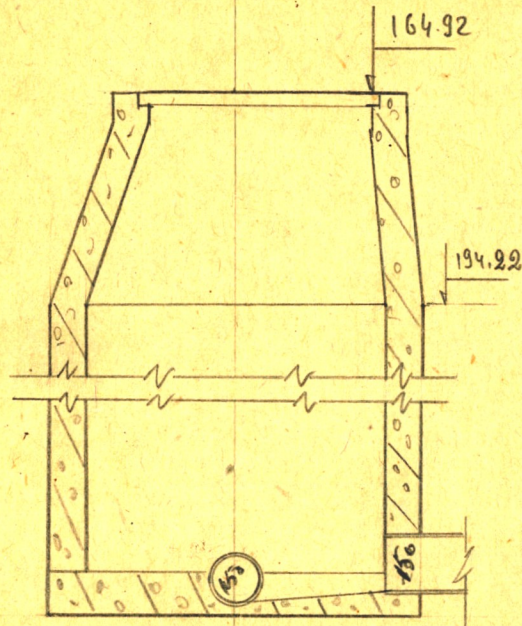


КАНАЛИЗАЦИЯ

Колодец № *115. (2)*Город *Вильнюс*Номенклатура
планшета*4978*

Дело №


Форма 54 гс

19 *61* г.Чертеж колодца
М 1:25*Разрез А-А*

О т м е т к и

Крышка	Лотка		Т р у б	
	у входа	у выхода	подкл. №	подкл. №
164.92	161.95	161.93	162.03	—

П Р И В Я З К А

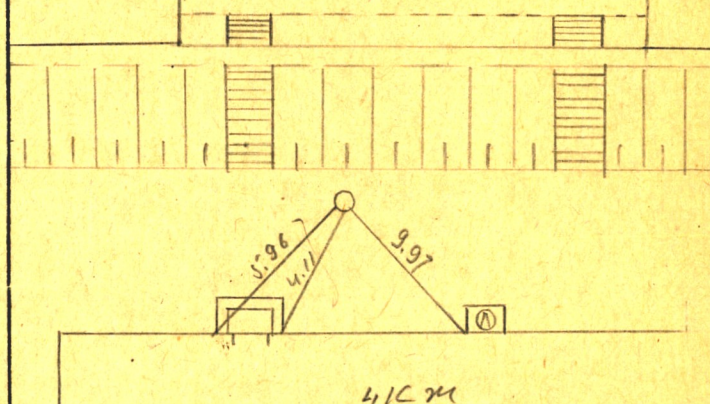*4 км**4 км*

О П И С А Н И Е

Состояние колодца и матер.

Крышка чугунная
Стены <i> кирп.</i> бет.
Дно <i> кирп.</i> бет.
Скобы <i> 5 шт</i>
Наличие воды —
Наличие газа —
Год строительства 19 <i>60</i>

Т Р У Б

В х о д		В ы х о д		Подкл. №		Подкл. №	
диам.	матер.	диам.	матер.	диам.	матер.	диам.	матер.
150	<i> кирп.</i>	150	<i> кирп.</i>	100	<i> кирп.</i>	—	—

Институт проектирования промышленного
строительства

Отдел изысканий

Объект *Исполнительная съемка труб дренажа по ул. Бугарач*

Инв. №

Гл. геодезист

Рук. группы

Исполнитель *Р*

Дата

Чертил

Проверил