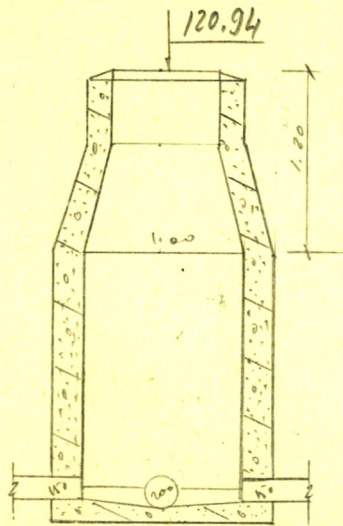
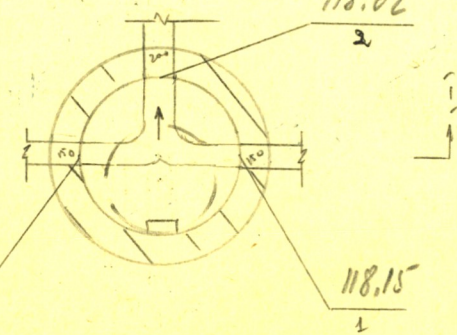
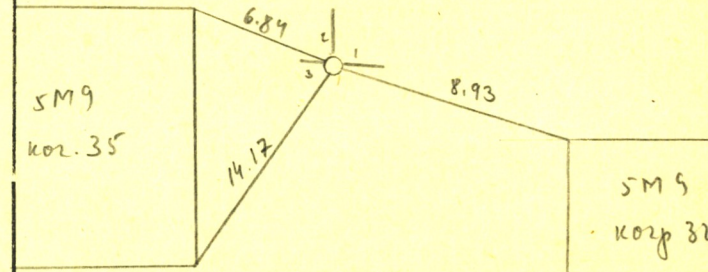


№№ кол. 195 (80)	Сеть: Канализации	Улица <i>пр. Красной Армии</i>	№№ заказа	Год 1962	г. Вильнюс				
Чертеж колодца М 1:25; 1:50		Отметки		П Р И В Я З К А					
Разрез I-I  120.94 1.00 1.80 118.02		Крышки	Лотка	Труб					
			у входа	у выхода	подкл. №	подкл. №			
		120.94	118.15	118.02	118.14				
 118.14 118.15		 5M9 кор. 35 14.12 8.93 5M9 кор. 32							
		О П И С А Н И Е							
		Состояние колодца и матер.		Т Р У Б					
Крышка чугунная		Вход		Выход		Подкл. № 3		Подкл. №	
		диам.	матер.	диам.	матер.	диам.	матер.	диам.	матер.
Стены кирп. бет.		150	асбц.	200	асбцет	150	гип		
Дно кирп. бет.									
Скобы 6 шт		ОТДЕЛ ПО ДЕЛАМ СТРОИТЕЛЬСТВА И АРХИТЕКТУРЫ							
Наличие воды		Объект <i>Исполнительная съемка 10 квартал</i>							
Наличие газа		Инв. №	Нач. произв. груп.						
Год строительства 1962		Рук спец. бригады							
		Исполнитель							
		Чертил							
		Проверил							