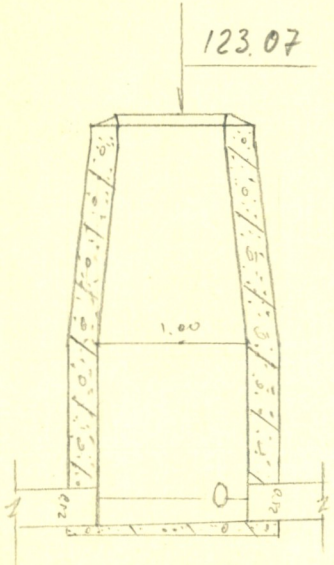
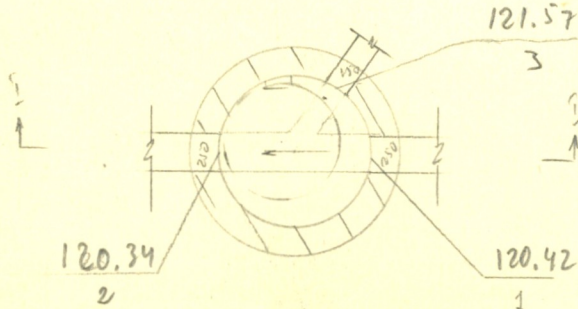
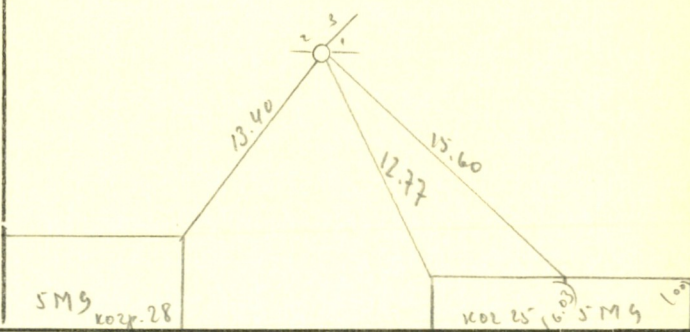
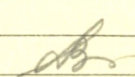


№№ кол. 138 (173)	Сеть: Канализации	Улица <i>пр. Красной Армии</i>	№№ дела	Год 19 62	г. Вильнюс																								
Чертеж колодца М 1:50		Отметки		ПРИВЯЗКА																									
Разрез 1-1  		Крышка	Лотка у входа 1 у выхода 2	Труб подкл. № 3 подкл. №																									
		123.07	120.42	120.34		121.57																							
ОПИСАНИЕ																													
Состояние колодца и матер.		Т Р У Б																											
Крышка чугунная		<table border="1" style="width: 100%; border-collapse: collapse;"> <tr> <th colspan="2">Вход 1</th> <th colspan="2">Выход 2</th> <th colspan="2">Подкл. № 3</th> <th colspan="2">Подкл. №</th> </tr> <tr> <th>диам.</th> <th>матер.</th> <th>диам.</th> <th>матер.</th> <th>диам.</th> <th>матер.</th> <th>диам.</th> <th>матер.</th> </tr> <tr> <td>250</td> <td>асбучен</td> <td>250</td> <td>асбучен</td> <td>150</td> <td>асбучен</td> <td>-</td> <td>-</td> </tr>
Стены кирп. бет.																													
Дно кирп. бет.																													
Скобы <i>и мн.</i>																													
Наличие воды -																													
Наличие газа -																													
Год строительства 1962																													
		ОТДЕЛ ПО ДЕЛАМ СТРОИТЕЛЬСТВА И АРХИТЕКТУРЫ																											
		Объект <i>Исполнительная схема поуз х-ва по 10 кварталу</i>																											
Инв. №		Нач. произв. груп.																											
Дата		Рук. спец. бригады																											
Исполнитель		Чертил																											
Проверил		Проверил																											