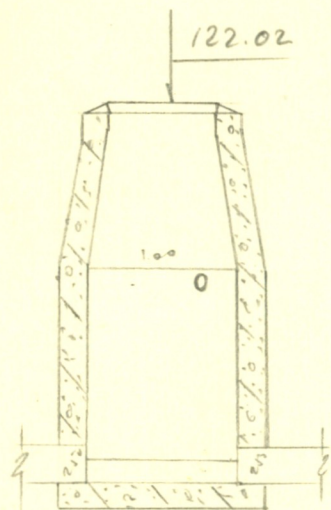
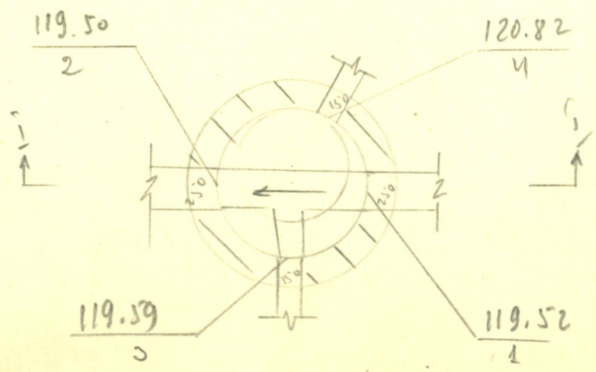
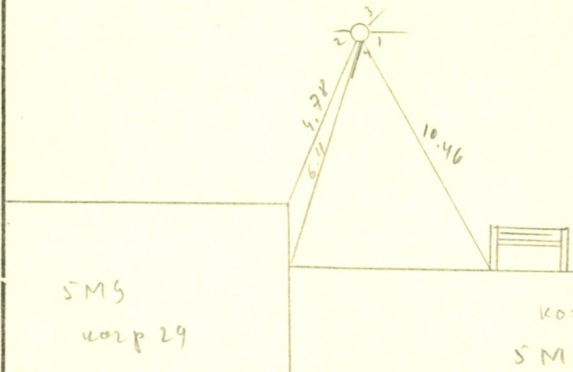


45

4769

Форма № 4

№№ кол. 171 (158)		Сеть: Канализации		Улица пр. Красной Армии				№№ дела		Год 1957		г. Вильнюс		
Чертеж колодца М 1:50				О т м е т к и				П Р И В Я З К А						
Разрез I-I  122.02  119.50 2 120.82 4 119.59 3 119.52 1				Крышка	Лотка		Труб		 СМ5 когр 29 когр 28 СМ4					
					у входа 1	у выхода 2	подкл. № 3	подкл. № 4						
				122.02	119.52	119.50	119.59	120.82						
О П И С А Н И Е														
Состояние колодца и матер.				Т Р У Б										
				Вход 1		Выход 2		Подкл. № 3		Подкл. № 4				
				диам.	матер.	диам.	матер.	диам.	матер.	диам.	матер.			
Крышка чугунная				250	асбучел	250	асбуч.	150	чир	150	асбучел			
Стены кирп. бет.														
Дно кирп. бет.														
Скобы 5шт														
Наличие воды -														
Наличие газа -														
Год строительства 1962														
ОТДЕЛ ПО ДЕЛАМ СТРОИТЕЛЬСТВА И АРХИТЕКТУРЫ														
Объект Исполнительная схема погз х-ва по 10 кварталу														
Инв. №		Нач. произв. групп.												
		Рук. спец. бригады												
Дата		Исполнитель		AB										
		Чертил												
		Проверил												