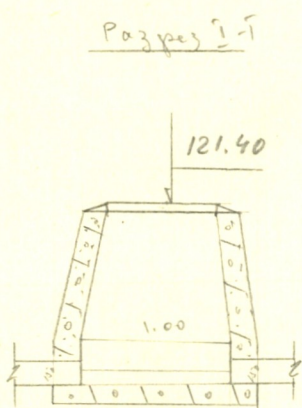
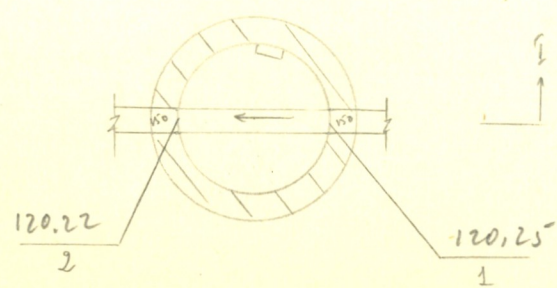


4769

Форма № 4

№№ кол. 215 (94)	Сеть: Канализации	Улица <i>пр. Красной Армии</i>	№№ дела	Год 1952	г. Вильнюс		
Чертеж колодца М 1:50		Отметки		ПРИВЯЗКА			
		Крышка	Лотка		Труб		
			у входа 1	у выхода 2	подкл. №	подкл. №	
		121.40	120.25	120.22			
		ОПИСАНИЕ					
		Состояние колодца и матер.		ТРУБ			
		Крышка чугунная		Вход 1			
Стены кирп. бет.		Выход 2		Подкл. №		Подкл. №	
Дно кирп. бет.		диам.	матер.	диам.	матер.	диам.	матер.
Скобы 1м.		150	чуг	150	асбест	—	—
Наличие воды —		ОТДЕЛ ПО ДЕЛАМ СТРОИТЕЛЬСТВА И АРХИТЕКТУРЫ					
Наличие газа —		Объект <i>исполнительная съемка 10 квартал</i>					
Год строительства 1962		Инв. №	Нач. произв. групп.				
			Рук. спец. бригады				
		Дата	Исполнитель		<i>sh</i>		
			Чертил				
			Проверил				