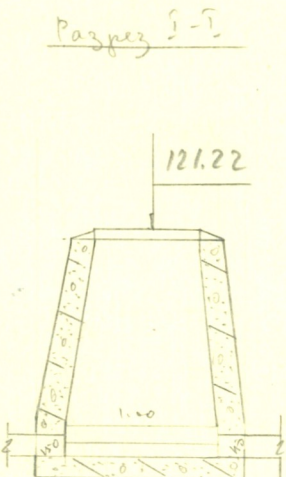
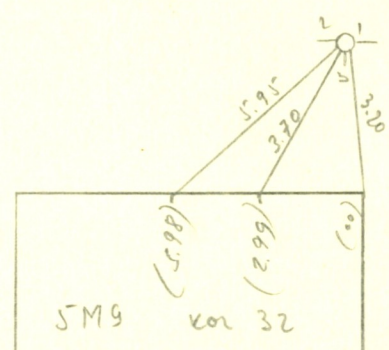


№№ кол. (82) 253	Сеть: Канализации	Улица <i>пр. Красная Армия</i>		№№ заказа	Год 19	г. Вильнюс					
Чертеж колодца М 1:25; 1:50		Отметки		ПРИВЯЗКА							
		Крышки	Лотка		Труба						
			у входа 1	у выхода 2	подкл. № 3	подкл. №					
		121.22	119.71	119.66	119.72						
ОПИСАНИЕ											
Состояние колодца и матер.				ТРУБ							
Крышка чугунная				Вход 1		Выход 2		Подкл. № 3		Подкл. №	
				диам.	матер.	диам.	матер.	диам.	матер.	диам.	матер.
Стены кирп. бет.				150	асбест	150	асбест	150	чуг		
Дно кирп. бет.				ОТДЕЛ ПО ДЕЛАМ СТРОИТЕЛЬСТВА И АРХИТЕКТУРЫ							
Скобы 2 м				Объект <i>Исполнительная съемка 10 квартал</i>							
Наличие воды -				Инв. №	Нач. произв. групп.						
Наличие газа -				Дата	Рук спец. бригады						
Год строительства 1962					Исполнитель		<i>Вн</i>				
					Чертил						
					Проверил						