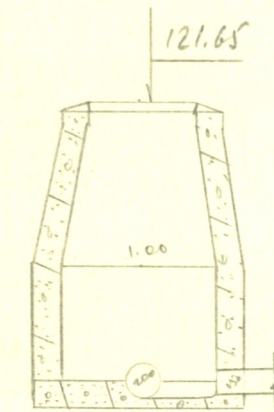
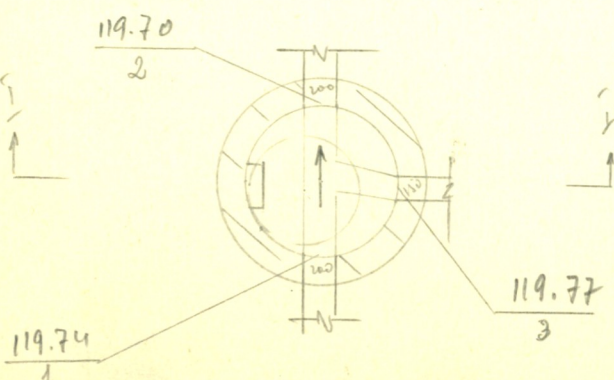
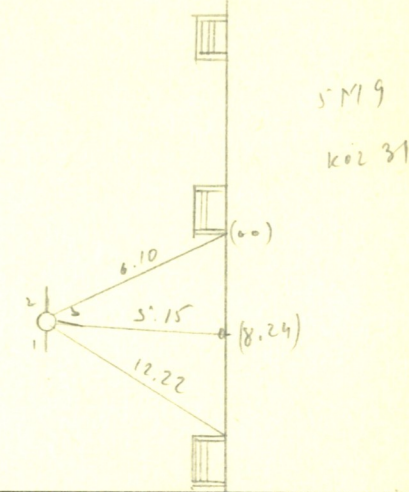


№№ кол. (113) 261	Сеть: Канализации	Улица <i>пр. Красной Армии</i>				№№ заказа	Год 19 <i>62</i>	г. Вильнюс	
Чертеж колодца М 1:25, 1:50		Отметки				П Р И В Я З К А			
 		Крышки	Лотка		Трубы				
			у входа	у выхода	подкл. № 3	подкл. №			
		121.65	119.74	119.70	119.77				
О П И С А Н И Е									
Состояние колодца и матер.				Т Р У Б					
Крышка чугунная				Вход 1		Выход 2		Подкл. № 3	
				диам.	матер.	диам.	матер.	диам.	матер.
Стены кирп. бет.				200	асбучет	200	асбучет	400	кирп
Дно кирп. бет.									
Скобы 4 шт				ОТДЕЛ ПО ДЕЛАМ СТРОИТЕЛЬСТВА И АРХИТЕКТУРЫ					
Наличие воды				Объект <i>Исполнительная съемка 10 ивербале</i>					
Наличие газа				Инв. №	Нач. произв. груп.				
Год строительства 19 <i>62</i>				Дата	Рук спец. бригады				
					Исполнитель		<i>ав</i>		
					Чертил				
					Проверил				