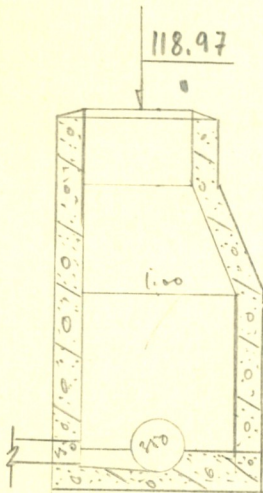
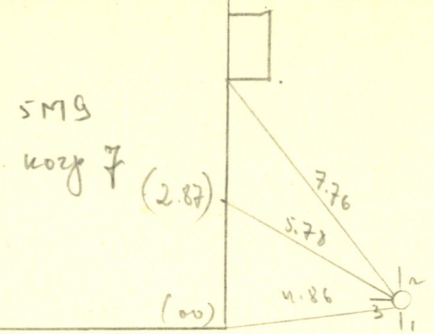


4792

Форма № 4

№№ код. 33 (90)	Сеть: Канализации	Улица <i>пр. Красной Армии</i>	№№ заказа	Год 1962	г. Вильнюс				
Чертеж колодца М 1:25; 1:50		О т м е т к и		П Р И В Я З К А					
Разрез I-I 	Крышки	Лотка	Труб						
		у входа	у выхода	подкл. №		подкл. №			
	118.97	116.60	116.59	116.72					
О П И С А Н И Е									
Состояние колодца и матер.		Т Р У Б							
Крышка чугунная		Вход		Выход		Подкл. №		Подкл. №	
		диам.	матер.	диам.	матер.	диам.	матер.	диам.	матер.
Стены кирп. бет.		350	асбце	350	асбце	150	чир	-	-
Дно кирп. бет.		ОТДЕЛ ПО ДЕЛАМ СТРОИТЕЛЬСТВА И АРХИТЕКТУРЫ							
Скобы 5 шт		Объект <i>Исполнительная съемка 10 мверстан</i>							
Наличие воды	-	Инв. №	Нач. произв. груп.						
Наличие газа	-	Дата	Рук спец. бригады						
Год строительства 1962			Исполнитель						
			Чертил						
			Проверил						