

КАНАЛИЗАЦИЯ

Колодец № 101 (7)

Город Вильнюс



Номенклатура
планшета 4795

Дело №

19 60 г.

Чертеж колодца
М 1:25


Разрез А-А

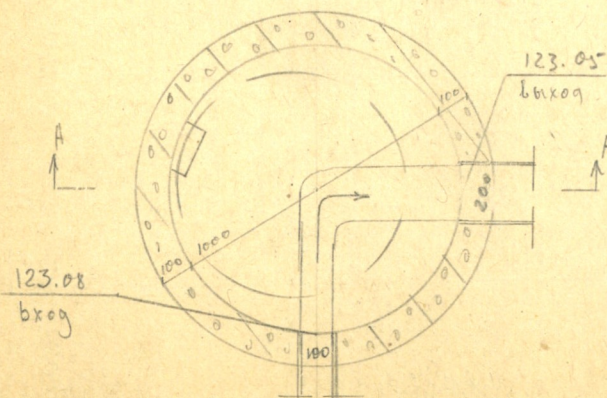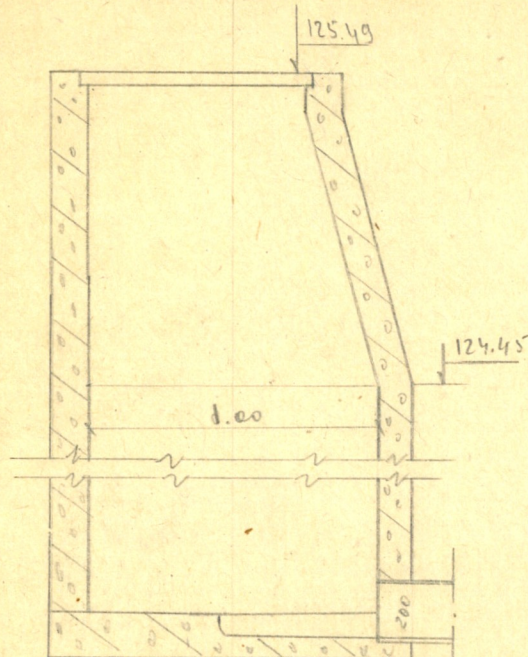

О т м е т к и

Крышка	Лотка		Труба	
	у входа	у выхода	подкл. №	подкл. №
125.49	123.08	123.05		

П Р И В Я З К А

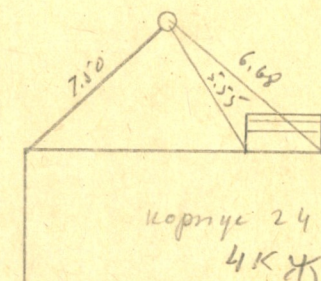

О П И С А Н И Е

Состояние колодца и матер.

Крышка чугунная

Стены кирп. бет.

Дно кирп. бет.

Скобы 4 шт

Наличие воды

Наличие газа

Год строительства 19 60

Т Р У Б

Вход		Выход		Подкл. №		Подкл. №	
диам.	матер.	диам.	матер.	диам.	матер.	диам.	матер.
100	гип	200	бет				

Институт проектирования промышленного
строительства

Отдел изысканий

Объект Исполнительная съемка Укварбана 24 кортис

Инв. №	Гл. геодезист		Дата	Исполнитель	
	Рук. группы			Чертил	Проверил