

# КАНАЛИЗАЦИЯ

Колодец № 72. (5)

Город Вильнюс



Номенклатура  
планшета 4795

Дело № \_\_\_\_\_

19 61 г.

Чертеж колодца  
М 1:


Разрез А-А

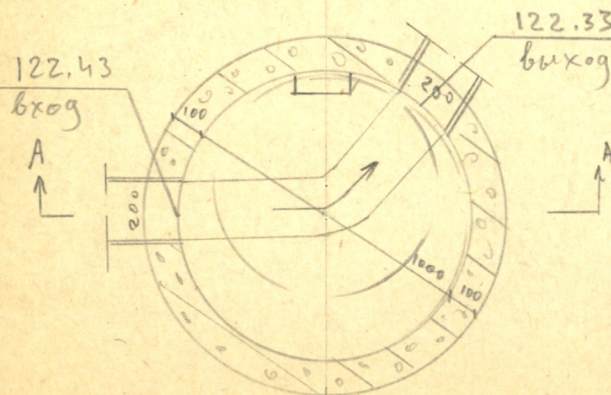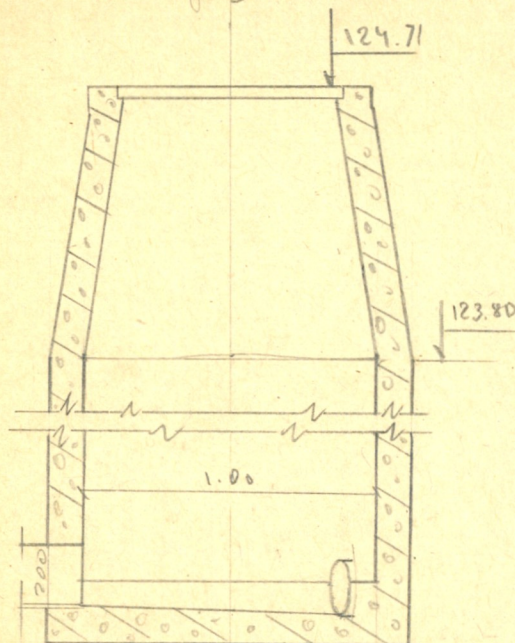

## О т м е т к и

| Крышка | Лотка   |          | Труба    |          |
|--------|---------|----------|----------|----------|
|        | у входа | у выхода | подкл. № | подкл. № |
| 124.71 | 122.43  | 122.33   |          |          |

## П Р И В Я З К А

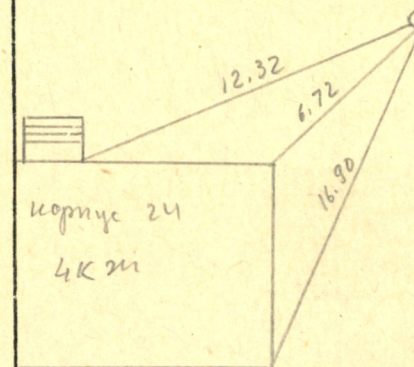

## О П И С А Н И Е

Состояние колодца и матер.

Крышка чугунная

Стены кирп. бет.

Дно кирп. бет.

Скобы 4 шт.

Наличие воды ☒

Наличие газа ☒

Год строительства 19 60

## Т Р У Б

| Вход  |        | Выход |        | Подкл. № |        | Подкл. № |        |
|-------|--------|-------|--------|----------|--------|----------|--------|
| диам. | матер. | диам. | матер. | диам.    | матер. | диам.    | матер. |
| 200   | бет    | 200   | бет    | -        | -      | -        | -      |

Институт проектирования промышленного  
строительства

Отдел изысканий

Объект Исполнительная съемка № квартала 24 корпус

Инв. №

Гл. геодезист

Рук. группы

Исполнитель

Чертит

Проверил

Дата