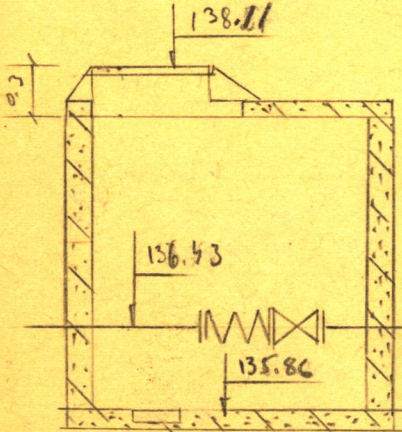
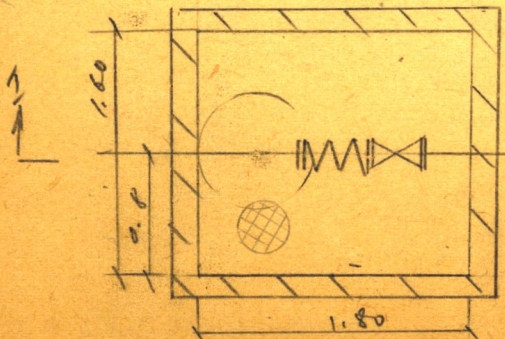
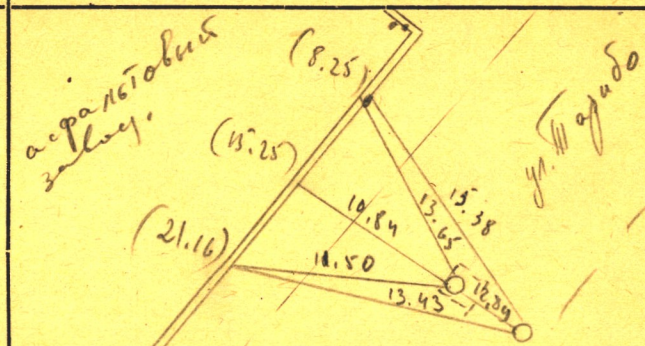


4899

Forma T Nr. 2

Šul. №№ 13	Vandentiekis	Rajonas Gatvė <i>Алемунае</i>	Užsakymo Nr.	1962 m.	Vilnius	
Šulinio brėžinys M1:25 M1:50	Altitudės		PRIRISIMAS			
	dangtis	dugnas				vamzdis
 	138.11	135.86	136.43			
	APRAŠYMAS					
Šulinio medžiaga ir stovis		Tinklas	Vamzdžio d ir medž.	Figūrinės dalys	Sklendės	Gidrantas
Dangtis	Ketinis	Magist.	d= ket gelež.		d= R. F	Naujas H=
Sienos	Plytų, betono	Prijung.	d= ket gelež.		d= R. F	Senas H=
Dugnas	Betono	Paskirst.	d= ket gelež.		d= R. F	Maskvos H=
Lipynės	Ket. gelež. 3m	Prijung.	d= ket. gelež.		d= R. F	Vandens kolonėlė
Šulinys pastatytas	1962	Vilniaus m. VK PTK Tyrinėjimų skyrius				
Esamų dujų kiekis	—	Invent. Nr.	Sudarė			
		Data	Kopijavo			
			Tikrino			