243 157-D-5

Форма 55 гс

ВОДОПРОВОД

Колодец № ~~103~~ (3)

Город Вильнюс

Номенклатура планшета 4978

Дело №

19 60 г.

Чертеж колодца
М 1:50

Разрез А-А

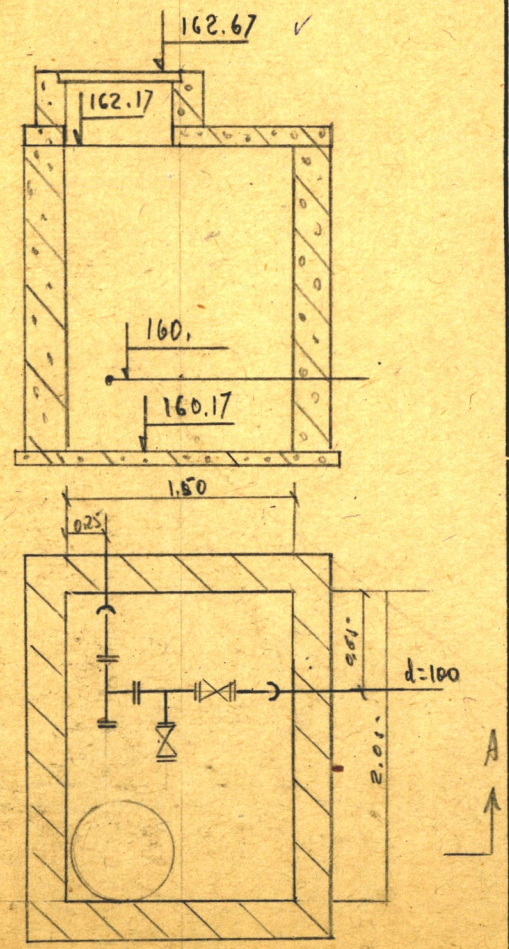

Отметки

Крыши	Дно	Трубы
162.67	160.17	160.57

ПРИВЯЗКА

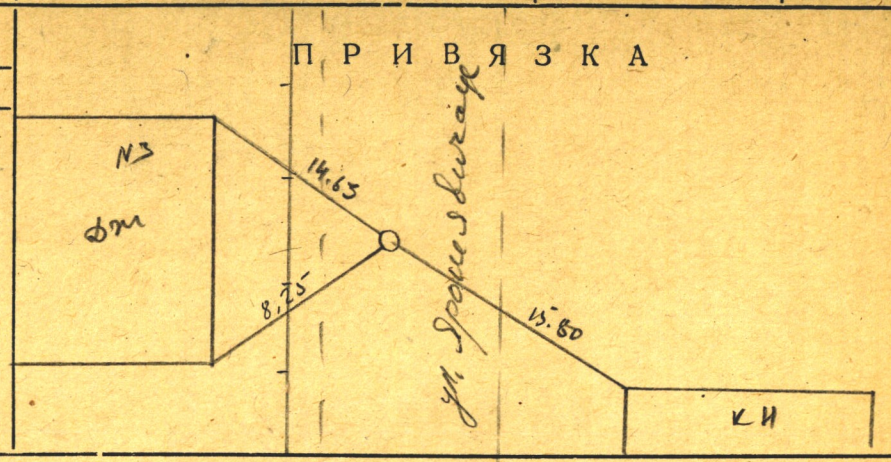

ОПИСАНИЕ

Состояние колодца и материал		Сеть	Трубы д. матер	Фасон части	Задвиж. шт.	Гидр. тип.
Крышки	Чугун	Магистр.	d=100 чуг. жел.	Тройники на врезках раструб	d= Р. Ф.	Новый H=
Стены	~~Кирпич~~. бетон					
Дно	Бетон.	Подкл.	d=100 чуг. жел.	задвижки и тройники на фланцах	d=100 Р. Ф.	Старый H=
Скобы	Чугун. 5 шт					
Год строит.	19 60	Разводящая	d= чуг. жел.		d= Р. Ф.	Московский H=
Налич. воды						
Налич. газа		Подключ.	d= чуг. жел.		d= Р. Ф'	Колонка водоразб.

Институт проектирования промышленного строительства | Отдел изысканий

Объект Исполнительная съемка жил домов по ул. Пургаус

Инв. №	Гл. геодезист		
	Рук. группы		
Дата	Исполнитель		
	Чертил		
	Проверил		

Тип. Трансжелдориздата, Вильнюс, Зак. № 2059—1500